

SVISLÉ DOPRAVNÍ ZNAČENÍ – NOVÉ

- P** IP 12 vyhrazené parkoviště, INVALIDA
- B1** zákaz vjezdu
- E13** text ~~MIMO REZIDENTY~~
- P** IP 12 ~~4X PRO REZIDENTY~~

VODOROVNÉ DOPRAVNÍ ZNAČENÍ – nové

- V10b** parkovací stání kolmé
BÍLÁ ČARA Š.0,125m
- V10f** vyhrazené parkoviště
BÍLÁ ČARA Š.0,125m

LEGENDA - dopravní zařízení



VODOROVNÉ DOPRAVNÍ ZNAČENÍ – stávající

- V10a** parkovací stání podélné
- V12a** žlutá klikatá čára

LEGENDA

P pouze informace ve výkresu, není DZ

STÁVAJÍCÍ STAV

P
NOVÝ STAV

STÁVAJÍCÍ PARKOVACÍ STÁNÍ

VOZOVKA – BETON. DLAŽBA (BARVA PŘÍRODNÍ)

PARKOVACÍ A MANIPULAČNÍ PLOCHY – BETON. DLAŽBA (ČERVENÁ)

CHODNÍK – BETON. DLAŽBA (PŘÍRODNÍ)

ZELEŇ

LITINOVÝ KRYT LŮŽE STROMU – POJEZDOVÝ (2x2m)

BET. OBRUBA ABO 2-15 DO BET. LŮŽE S BOČNÍ BET. OPĚROU

BET. SADOVÁ OBRUBA ABO 5-20 DO BET. LŮŽE S BOČNÍ BET. OPĚROU

BET. OBRUBA ABO 10/95 DO BET. LŮŽE S BOČNÍ BET. OPĚROU

LEGENDA - SÍTĚ:

STÁVAJÍCÍ STAV – SÍTĚ

VODOVOD
KANALIZACE SPLAŠKOVÁ
KANALIZACE DEŠŤOVÁ
STL PYNOVOD
KABELY SLABOPROUD–TELEFONICA 02

NAVRŽENÝ STAV – SÍTĚ

KANALIZACE SPLAŠKOVÁ
KANALIZACE DEŠŤOVÁ
VODOVOD
NTL PYNOVOD
VODOVOD/ŠACHTA
SILNOPROUD–NN–PODZEMNÍ

REVIZE 30.4.2020


TEXT "E13" NOVĚ: "MIMO REZIDENTY A NÁVŠTĚVNÍKY"

"IP12" NOVĚ: BEZ TEXTU "PRO REZIDENTY"

NOVĚ "E13" POD "IP12": TEXT "PRO REZIDENTY"

PETRA HADLÍČKOVÁ

KP Development s.r.o.
Za Jalovým dvorem 1949, 142 00 Praha 4
IČ: 261 71 154

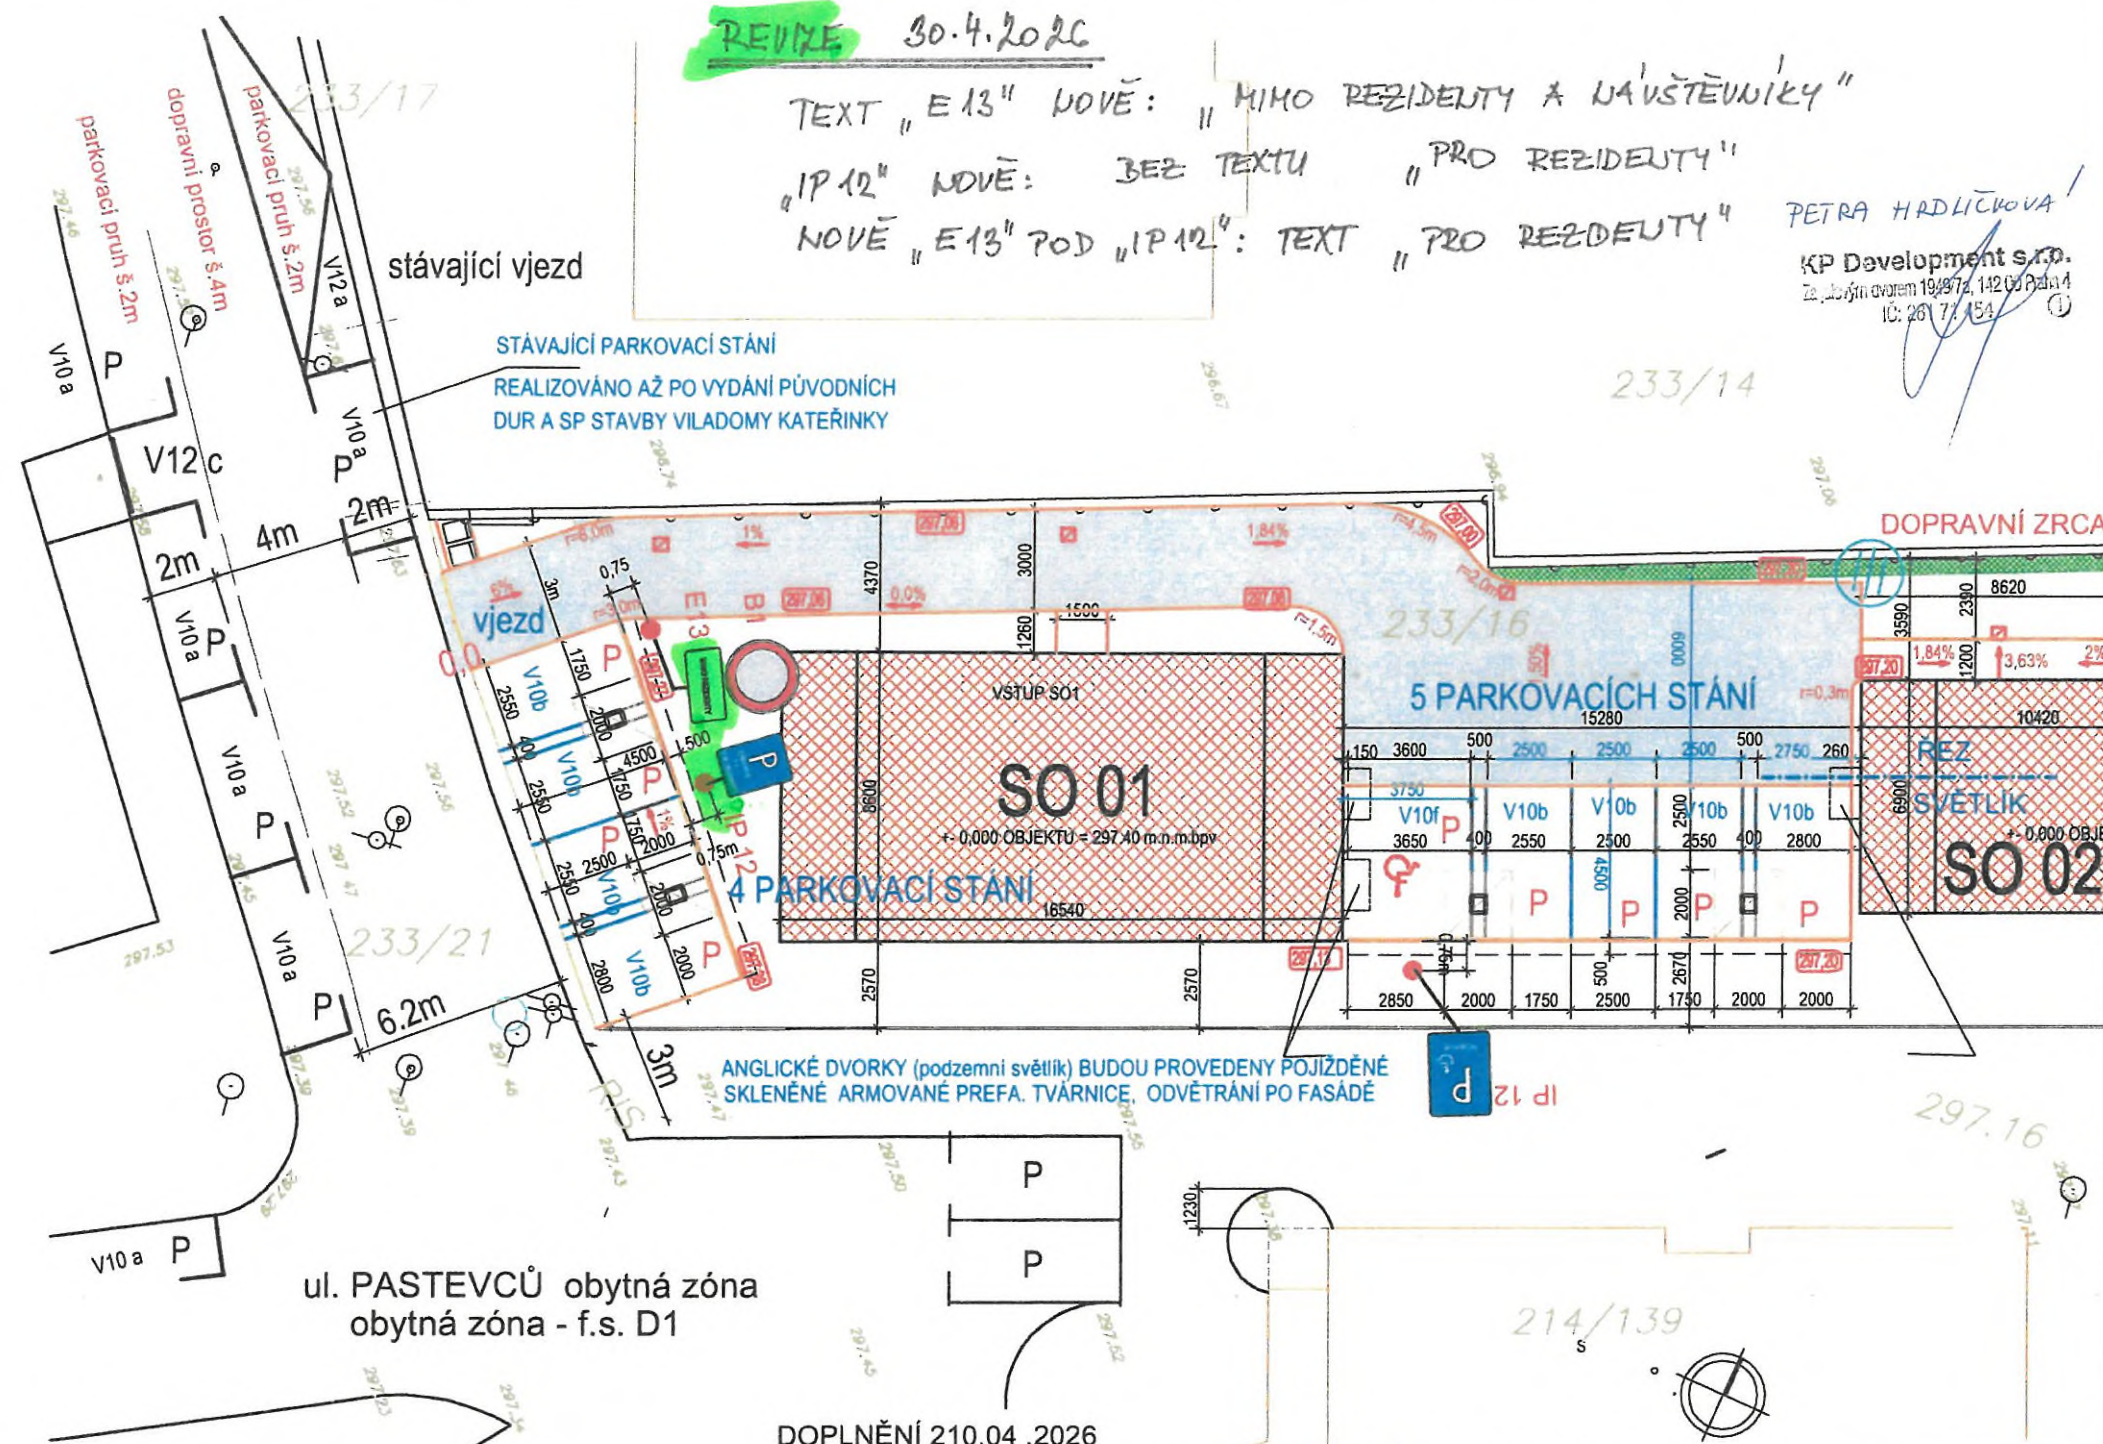

DOPLNĚNÍ 210.04.2026

HIP:	ZODPOV. PROJEKTANT:	VYPRACOVAL(A):	SPEC.:	KOMUNIKACE
		ING. K. ZVONÍK	STUPEŇ:	DOD.SP
			Č.ZAK.:	
ING. KAREL ZVONÍK Nad Vinohradem 181/21 147 00 PRAHA 4 IČ: 42 574650 tel. 777140468	INVESTOR: KP Development spol. sr.o., Za Jalovým dvorem 1949, 142 00 Praha 4 MÍSTO ST.: PASTEVCŮ 233/16, PRAHA 4–KATEŘINKY, k.ú. Újezd u Práhonice	AKCE: VILADOMY KATEŘINKY NOVOSTAVBA BYTOVÝCH VILADOMŮ	DATUM: 06/2017	FORMÁT: 2 A4
		OBJEKT: SO 101 KOMUNIKACE DODATEČNÉ STAVEBNÍ POVOLENÍ	MĚŘÍTKO: 1:200	
		VÝKRES: SITUACE - nový stav (dopravní značení)	Č.VÝKR.: D.2.1 - D	

Dokumentace je chráněna autorským právem a nesmí se rozmnožovat a poskytovat třetím osobám bez souhlasu autorů nebo investora